envia Verteilnetz GmbH • PF 15 60 54 • 03060 Cottbus

PROKON Lübben
337 13. NOV. 2009
Posteingang

PROKON GmbH

Lieberoser Straße 46
15907 Lübben

Servicecenter Klein Gaglow

Ihre Zeichen	182.3-09/mö-na
Ihre Nachricht	vom 16.10.2009
Unsere Zeichen	N-RN-B-P-G 26356/09
Name	Ilona Schröder
Telefon	0355-681918
Telefax	0355-681402
E-Mail	ilona.schroeder@enviam.de

Kolkwitz, 10.11.2009

Hochwasserschutz Guben Lausitzer Neiße Fluss-km 15+640 bis 15+000, Herstellung einer Fischdurchgängigkeit unterhalb der Kugelbrücke und Einlaufbauwerk Egelneiße Fluss-km 16+680

Sehr geehrte Damen und Herren,

der vorhandene Leitungsbestand wurde für den von Ihnen gekennzeichneten Bereich als Bestandsunterlage der envia Mitteldeutsche Energie AG und der envia TEL GmbH dem Vorgang beigelegt.

Im Bereich der unterirdischen Anlagen ist Handschachtung erforderlich. Zu den Kabeln ist ein Abstand von mindestens 0,40 m einzuhalten. Arbeiten in der Nähe von Kabelanlagen sind nach den geltenden technischen und berufsgenossenschaftlichen Vorschriften sowie den anerkannten Regeln der Technik auszuführen.

Bei Unterschreitung des Mindestabstandes sind die notwendigen Schutzmaßnahmen mit der envia Netzservice GmbH, Anlagenmanagement NS/MS, Tel.: 0355-68-0, Annahofer Graben 1-3 in 03099 Kolkwitz **oder** mit der enviaTEL GmbH, Magdeburger Str. 51 in 06112 Halle abzustimmen.

Bei Durchörterungen sind die Kabel in Kreuzungsbereichen freizulegen.

Das Freilegen und Einsanden der Kabel ist nur unter Aufsicht eines Mitarbeiters des Anlagenmanagement NS/MS zulässig.

Ungenaue Kabellagen in Kreuzungs- und Näherungsbereichen sind mittels Suchgerät bzw. Suchschachtung vor Ort mit dem Anlagenmanagement NS/MS **oder** entsprechend mit der enviaTEL GmbH zu klären.

Bei Kabelkreuzungen und Parallelführungen mit den Kabeltrassen ist eine betriebssichere, geschützte Aufhängung der Kabel zu gewährleisten.

VDN TSM GEPRÜFT

envia Verteilnetz GmbH

Postadresse:
PF 15 60 54
03060 Cottbus

T +49 345 216-0
F +49 345 216-2311
I www.envia-netz.de

Geschäftsführung:
Prof. Dr. Wolfgang Gallas,
Karl-Heinz Dittrich

Sitz des Unternehmens:
Halle (Saale)
Eingetragen beim
Amtsgericht Stendal
Handelsregister-Nr.
HRB 215080

Bankverbindung:
Deutsche Bank AG
Chemnitz
BLZ 870 700 00
Kto-Nr. 120 16 64 00

Steuernummer.
215/100/02765
USt-ID-Nr. DE814181768

VORWEG GEHEN

N-RN-B-P-G 26356/09 vom 10.11.2009

Sollten Änderungen der Leitungen/Anlagen notwendig werden, so richtet sich die Kostentragung nach den bestehenden Verträgen bzw. sonstigen Regelungen. Ein entsprechender Auftrag ist durch den Verursacher der envia Netzservice GmbH, Annahofer Graben 1-3 in 03099 Kolkwitz **oder**, wenn zutreffend, der enviaTEL GmbH, Magdeburger Str. 51 in 06112 Halle zu erteilen.

Rechtzeitig (mindestens 1 Woche) vor Baubeginn ist die Leitungsauskunft unter Vorlage einer Kopie dieser Stellungnahme bei der envia Netzservice GmbH, Anlagenmanagement NS/MS, Tel.: 0355-68-1363, Annahofer Graben 1-3 in 03099 Kolkwitz einzuholen.

Dieses Schreiben hat eine Gültigkeitsdauer von 2 Jahren.


Mit freundlichen Grüßen

envia Verteilnetz GmbH

i. V. Lehmann
Antje Lehmann

i. A. Schröder
Ilona Schröder

Anlage(n)
1 Übersichtskarte
5 Bestandslagepläne

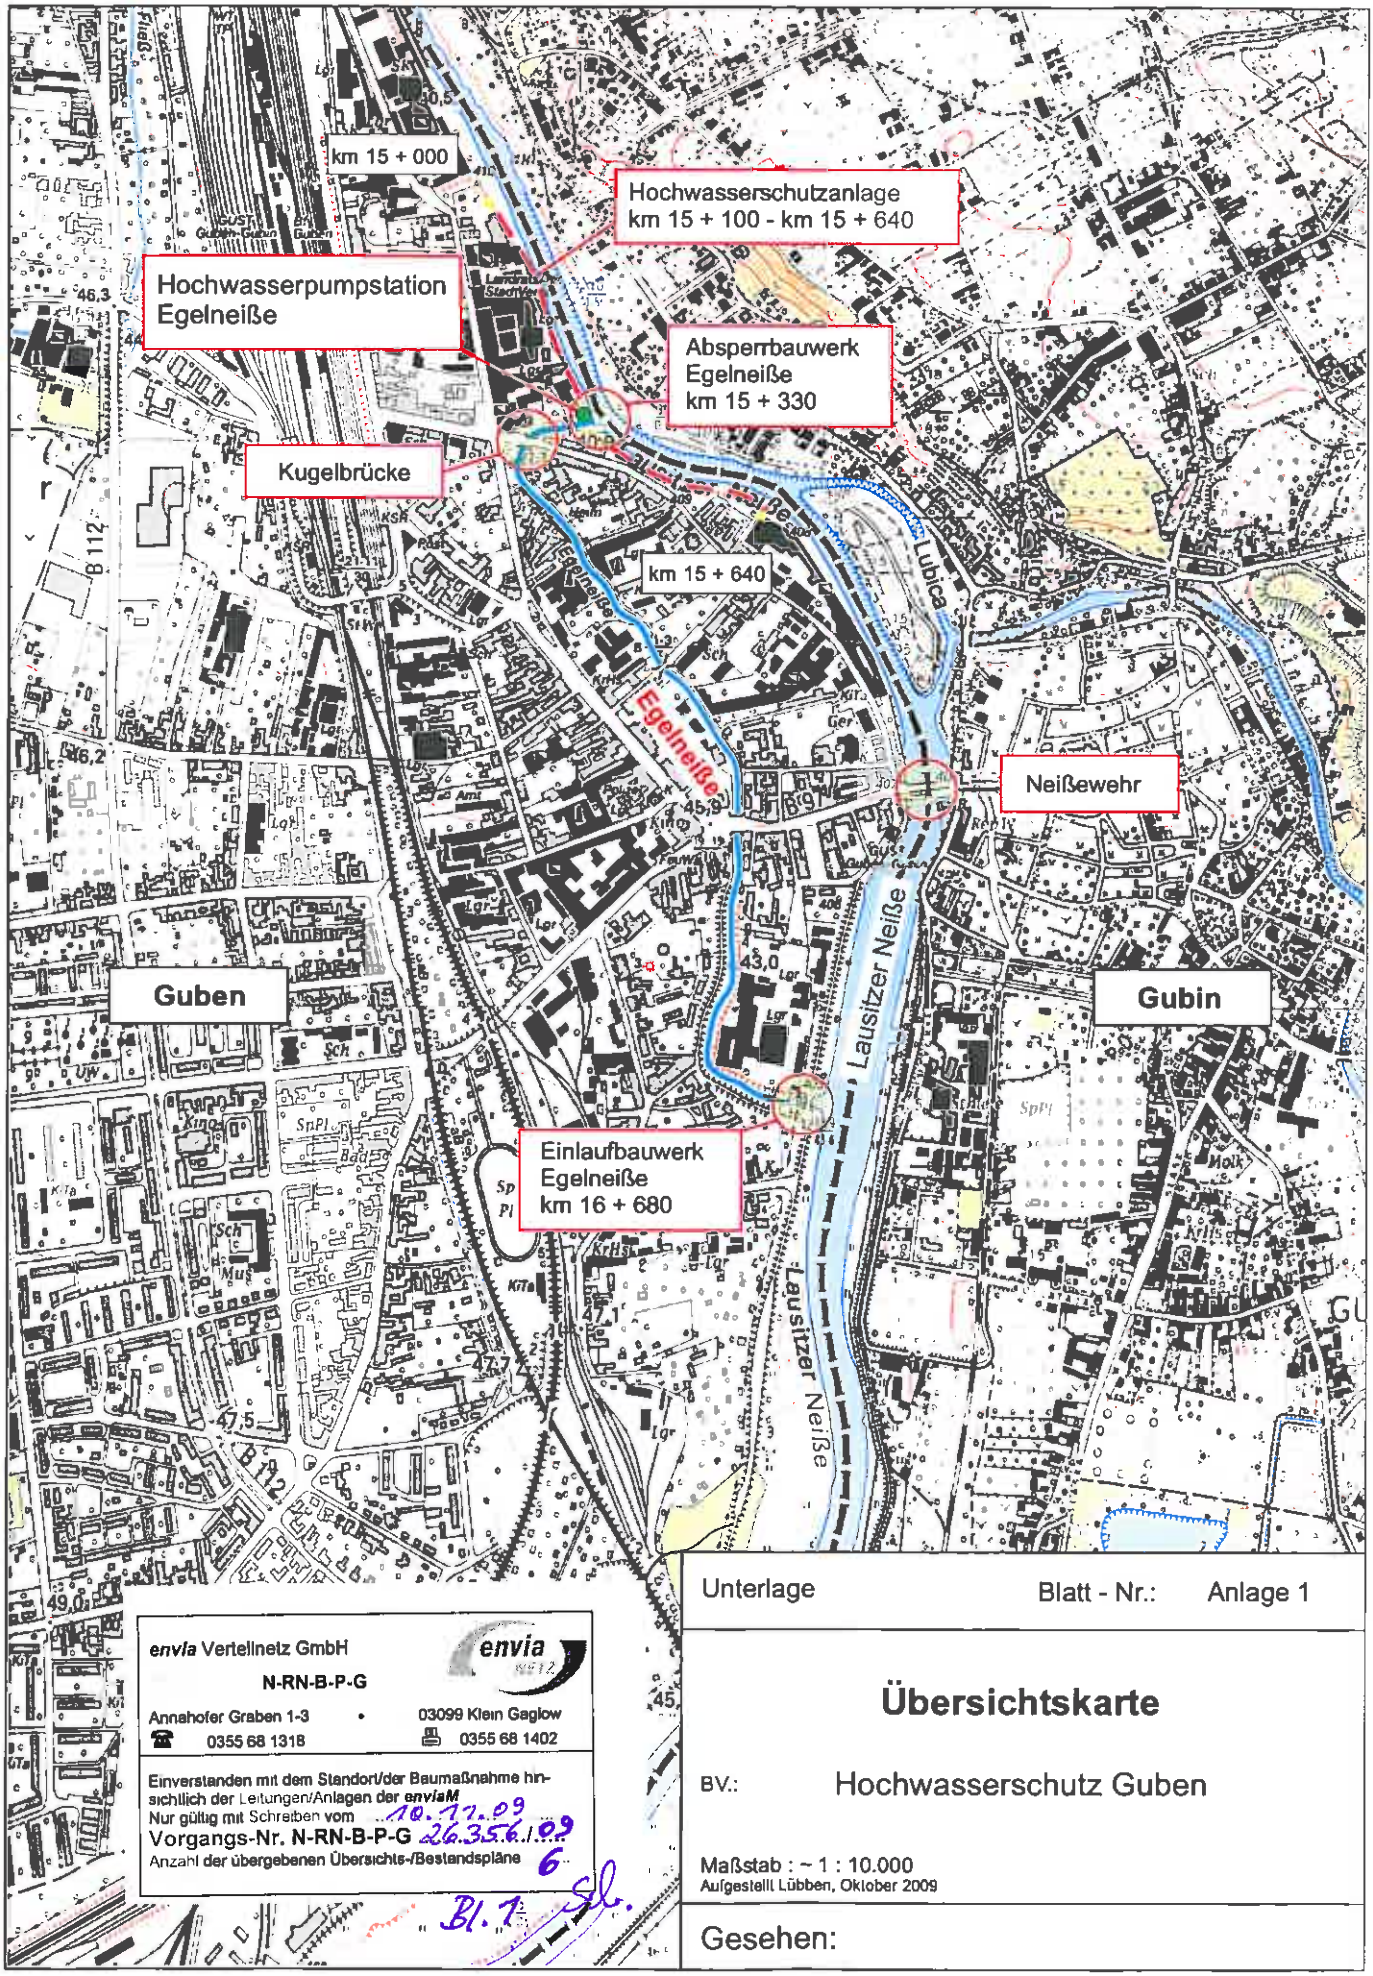

envia Verteilnetz GmbH
N-RN-B-P-G
Annahofer Graben 1-3 • 03099 Klein Gaglow
☎ 0355 68 1318 🖷 0355 68 1402

Einverstanden mit dem Standort/der Baumaßnahme hinsichtlich der Leitungen/Anlagen der *enviaM*
Nur gültig mit Schreiben vom 10.11.09
Vorgangs-Nr. N-RN-B-P-G 26.35.6.1.09
Anzahl der übergebenen Übersichts-/Bestandspläne 6

Bl. 1


Unterlage | Blatt - Nr.: Anlage 1

Übersichtskarte

BV.: Hochwasserschutz Guben

Maßstab : ~ 1 : 10.000
Aufgestellt Lübben, Oktober 2009

Gesehen:

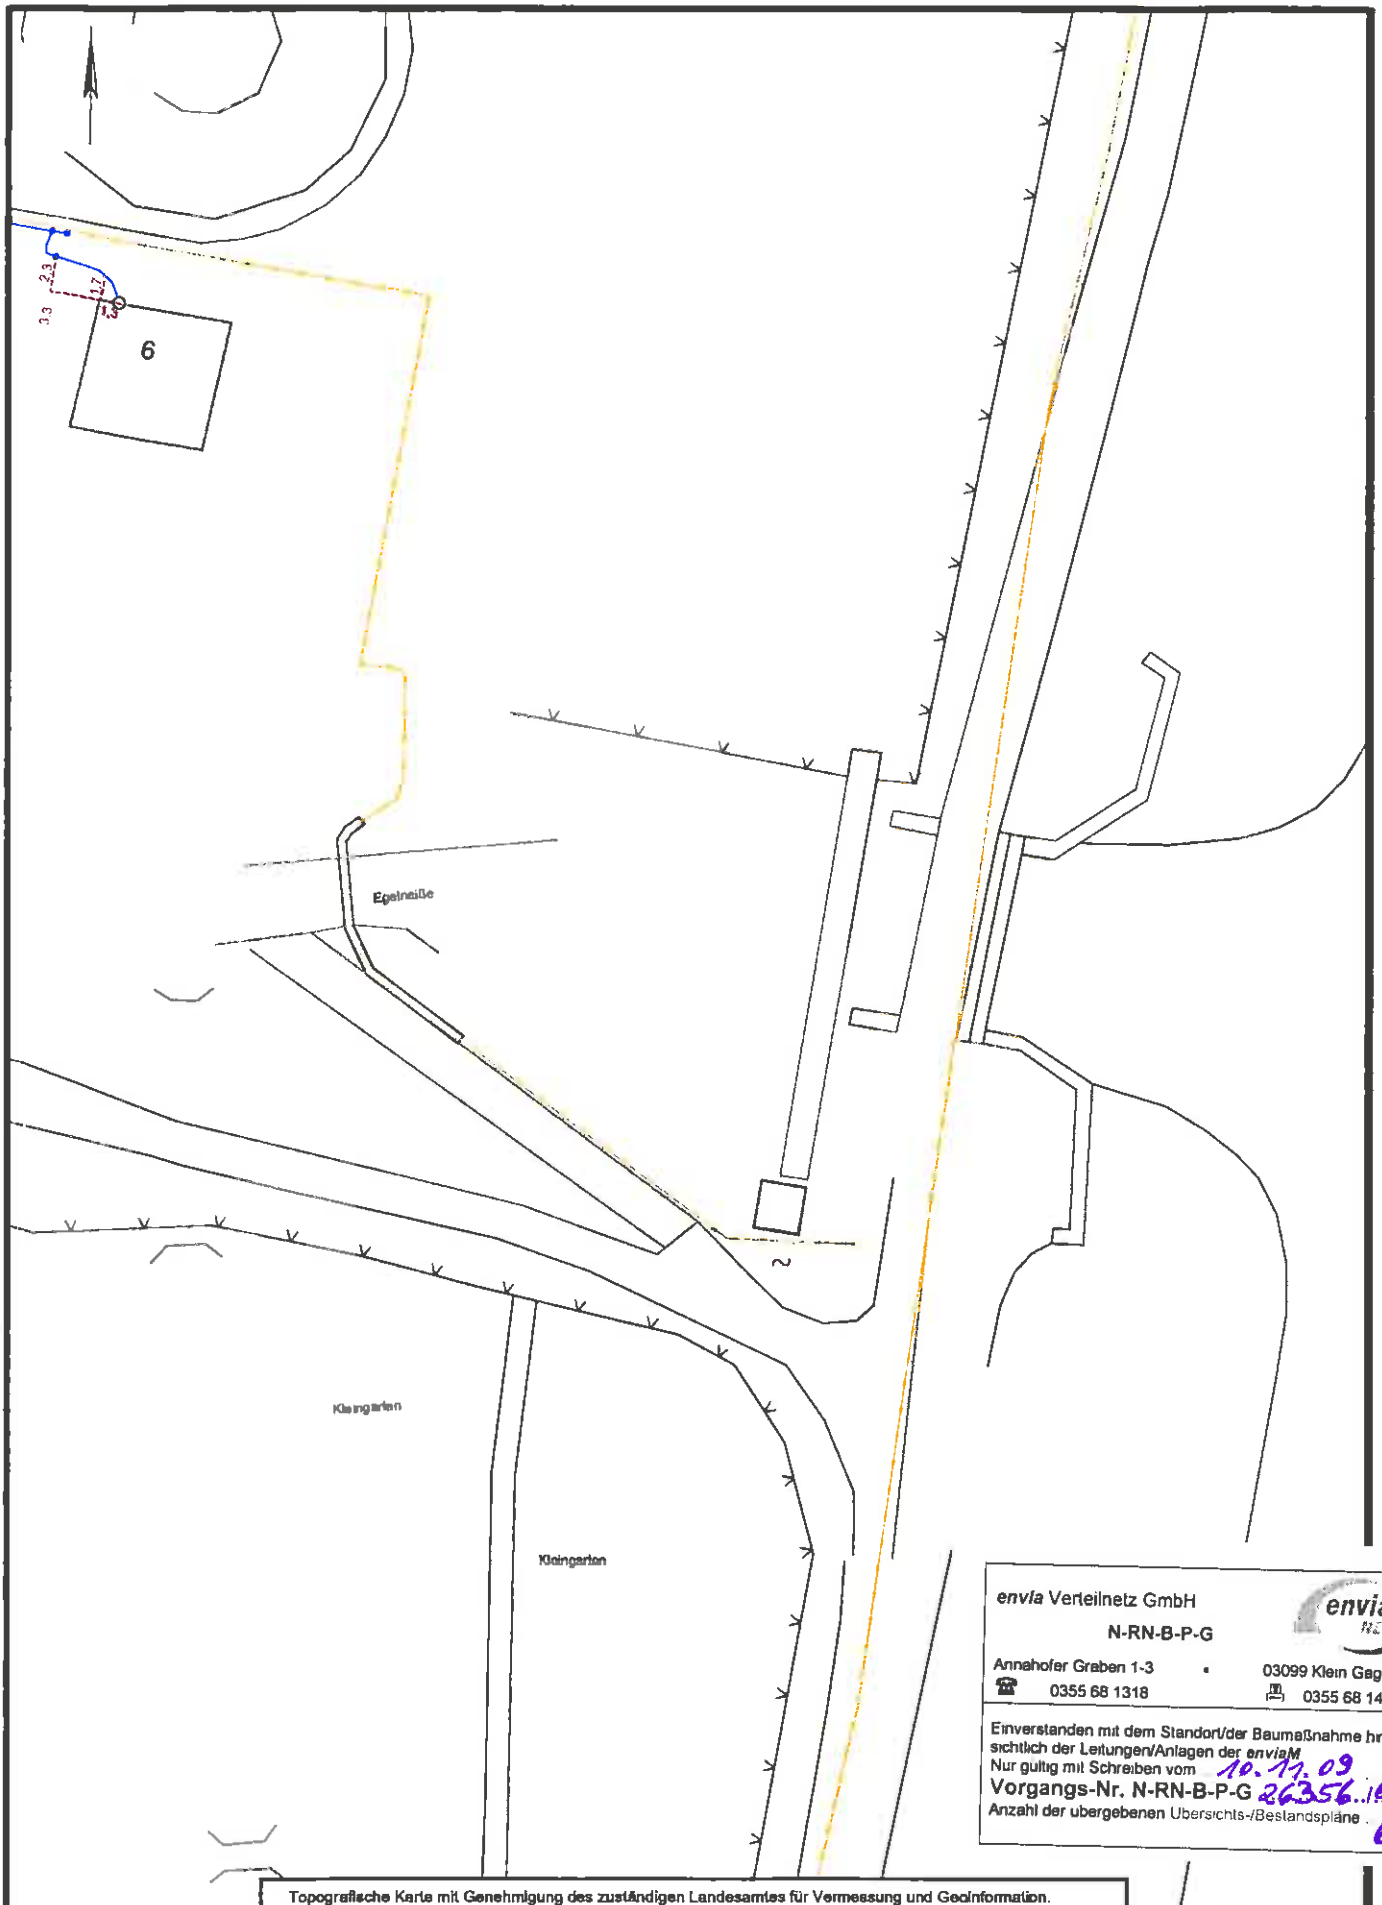

envia Verteilnetz GmbH
N-RN-B-P-G
Annahofer Graben 1-3 • 03099 Klein Gaglow
☎ 0355 68 1318 🖷 0355 68 1402

Einverstanden mit dem Standort/der Baumaßnahme hinsichtlich der Leitungen/Anlagen der *enviaM*
Nur gültig mit Schreiben vom 10.11.09
Vorgangs-Nr. N-RN-B-P-G 26356..109
Anzahl der übergebenen Übersichts-/Bestandspläne 6 Sdr.

Topografische Karte mit Genehmigung des zuständigen Landesamtes für Vermessung und Geoinformation.

Auftragsnummer: 26356/09	**Deckblatt beachten**	Maßstab: 1: 500	envia NETZ
Ort: Guben	Datum: 21.10.2009	Blatt: 5 von 5	

envia TEL

envia NETZ


envia THERM

envia Verteilnetz GmbH

Magdeburger Str. 36
06112 Halle/Saale
www.envia-netz.de

envia Verteilnetz GmbH
N-RN-B-P-G
Annahofer Graben 1-3 • 03099 Klein Gaglow
☎ 0355 68 1318 🖷 0355 68 1402

Einverstanden mit dem Standort/der Baumaßnahme hinsichtlich der Leitungen/Anlagen der *enviaM*
Nur gültig mit Schreiben vom 10.11.09
Vorgangs-Nr. N-RN-B-P-G 26356/09
Anzahl der übergebenen Übersichts-/Bestandspläne 6 Stk.

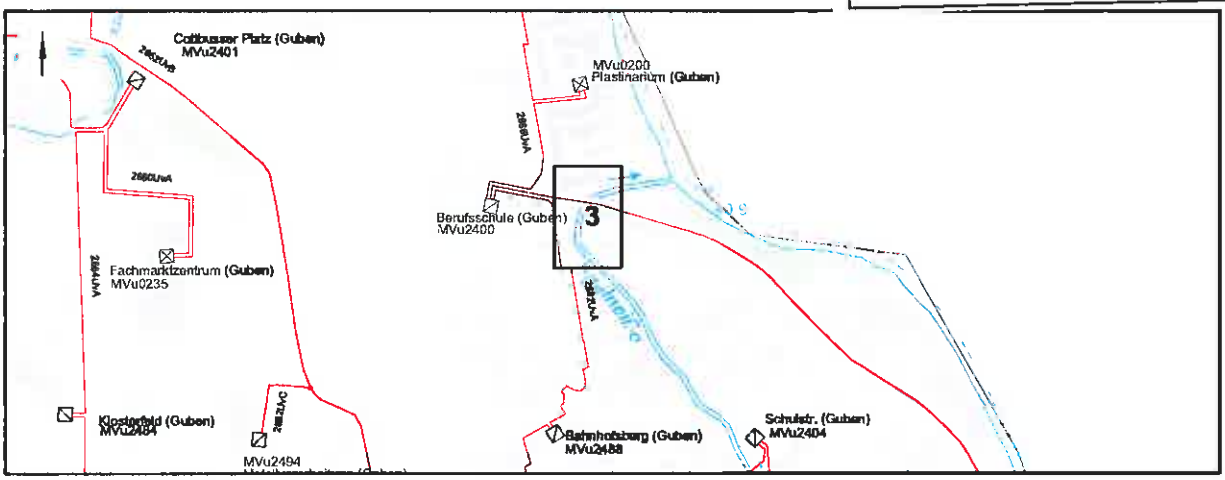

Topografische Karte mit Genehmigung des zuständigen Landesamtes für Vermessung und Geoinformation

Auskunft nur über Anlagen in Verfügung der **enviaM-Gruppe** An Kreuzungs- und Näherungsstellen ist entsprechende Rücksicht zu nehmen.
Die Kabelschutzanweisung der **envia NETZ** ist einzuhalten. Keine graphische Maßentnahme möglich.

Bemerkungen: Blatt 1 von 5

Zeichenerklärung:

Verdrängte Darstellung

Strom
- Lage unbekannt
- Kabel (NS, MS, HS)
- Freileitung (NS, MS, HS)
- Netzstation
- Kabelverteilerschrank
- Muffen
- Maste
- Hausanschluss
- Schutzrohr
- Umspannwerk
- Schutzflächen

Telekommunikation
- Erdtrasse
- Luftrasse
- Richtfunktrasse
- TK-Schacht
- Muffen
- Endstelle
- Marker
- Kabelring

Fernwärme
- Rohrleitung
- Hausanschlussstation
- Schacht
- Kanal
- Fundament

Beleuchtung
- Leitung
- Leuchtstelle
- SB-Mast

Zeichenerklärung Topographie
- Zaun
- Hecke
- Mauer
- Kabelmerkstein
- Grenzstein

Flurstücke: _____ **Eigentümer:** _____


Mit Art und Umfang der geplanten Bauarbeiten
bin ich/sind wir einverstanden: _____

_____ ,den _____ _____
Unterschrift

Auftragsnummer: 26356/09
Druckdatum: 21.10.2009
Bearbeiter:
Abteilung:
Telefon :
Fax :

Gemeinde/Stadt: Guben
Ortsteil :
Gemarkung:
Straße :

envia Netzservice GmbH
Netzregion Brandenburg
SC Klein Gaglow

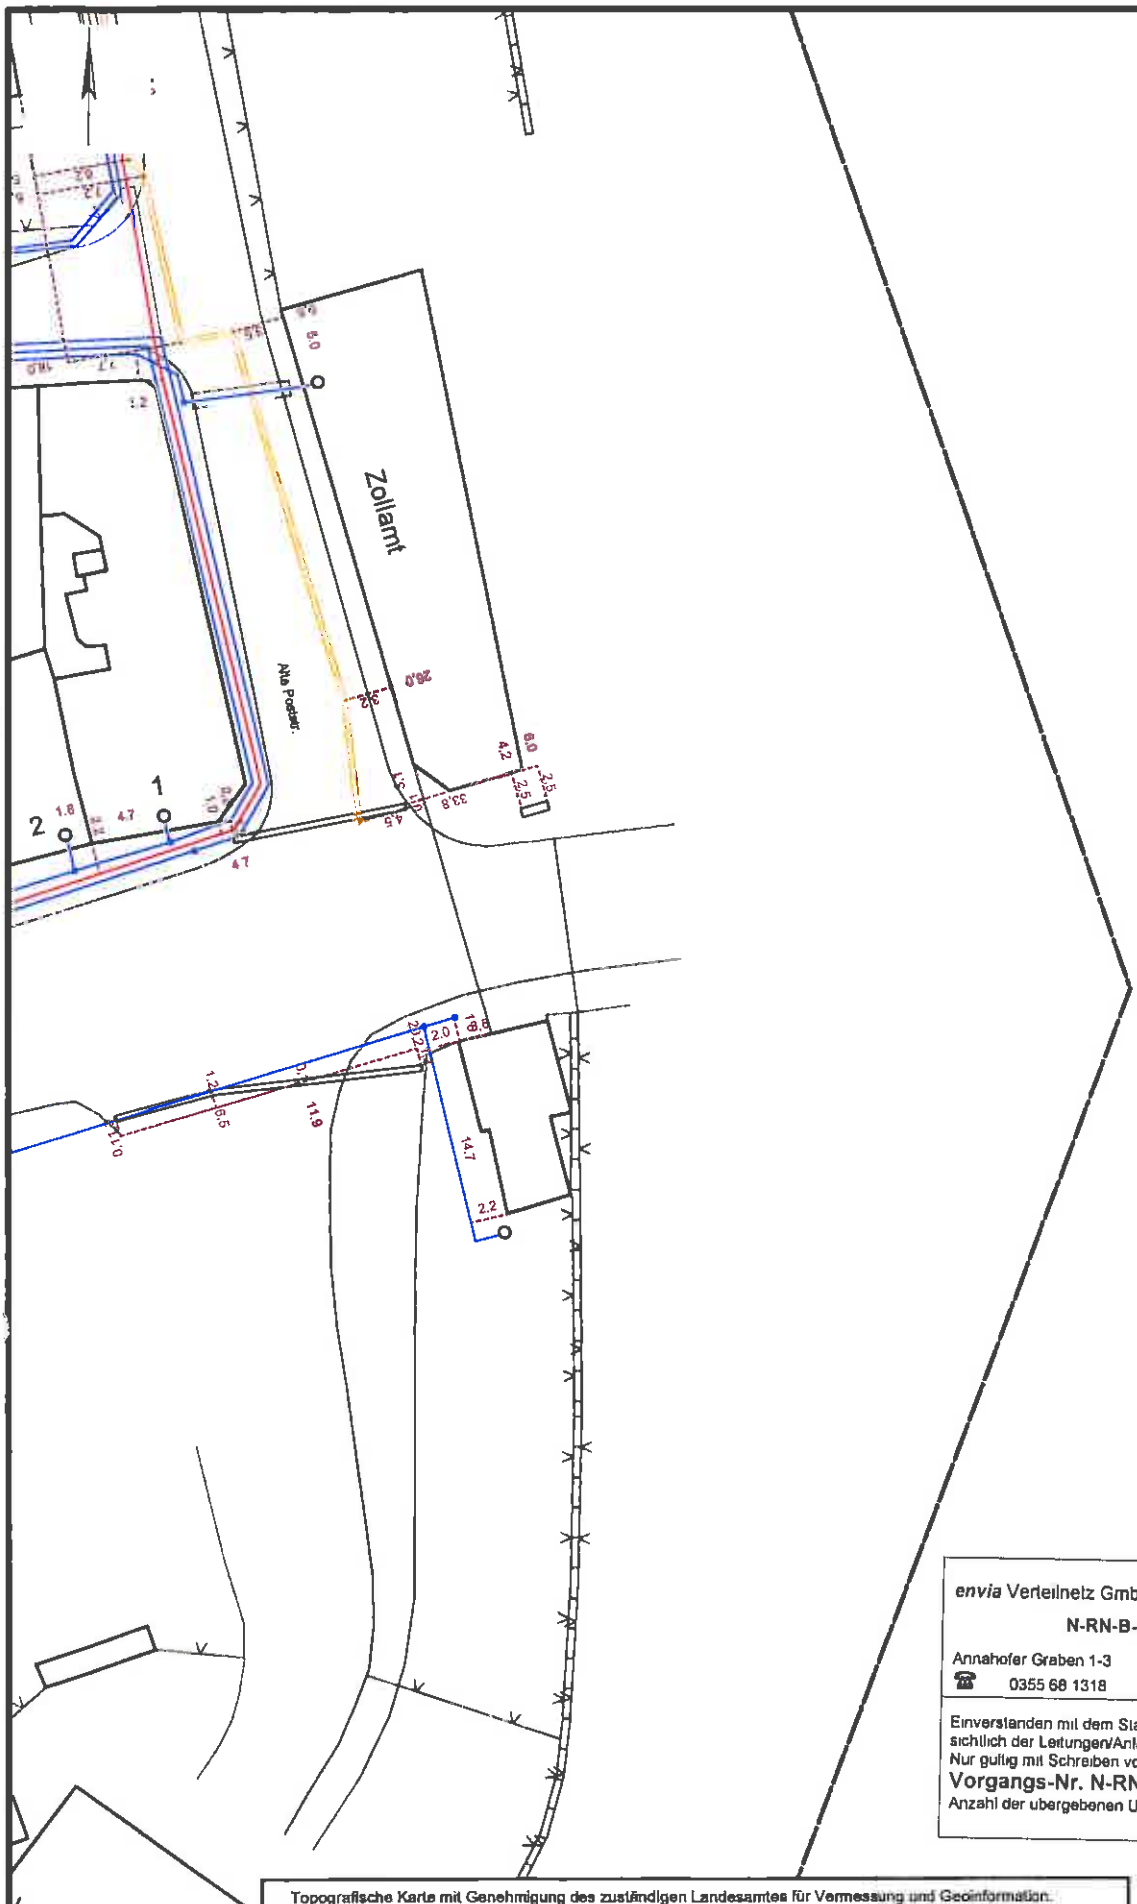


envia Verteilnetz GmbH
N-RN-B-P-G
Annahofer Graben 1-3 • 03099 Klein Gaglow
☎ 0355 68 1318 🖷 0355 68 1402

Einverstanden mit dem Standort/der Baumaßnahme hinsichtlich der Leitungen/Anlagen der *enviaM*
Nur gültig mit Schreiben vom 10.11.09
Vorgangs-Nr. N-RN-B-P-G 26356.1.09
Anzahl der übergebenen Übersichts-/Bestandspläne 6 Sdr.

Topografische Karte mit Genehmigung des zuständigen Landesamtes für Vermessung und Geoinformation.

Auftragsnummer: 26356/09	**Deckblatt beachten**	Maßstab: 1:500
Ort: Guben	Datum: 21.10.2009	Blatt: 4 von 5

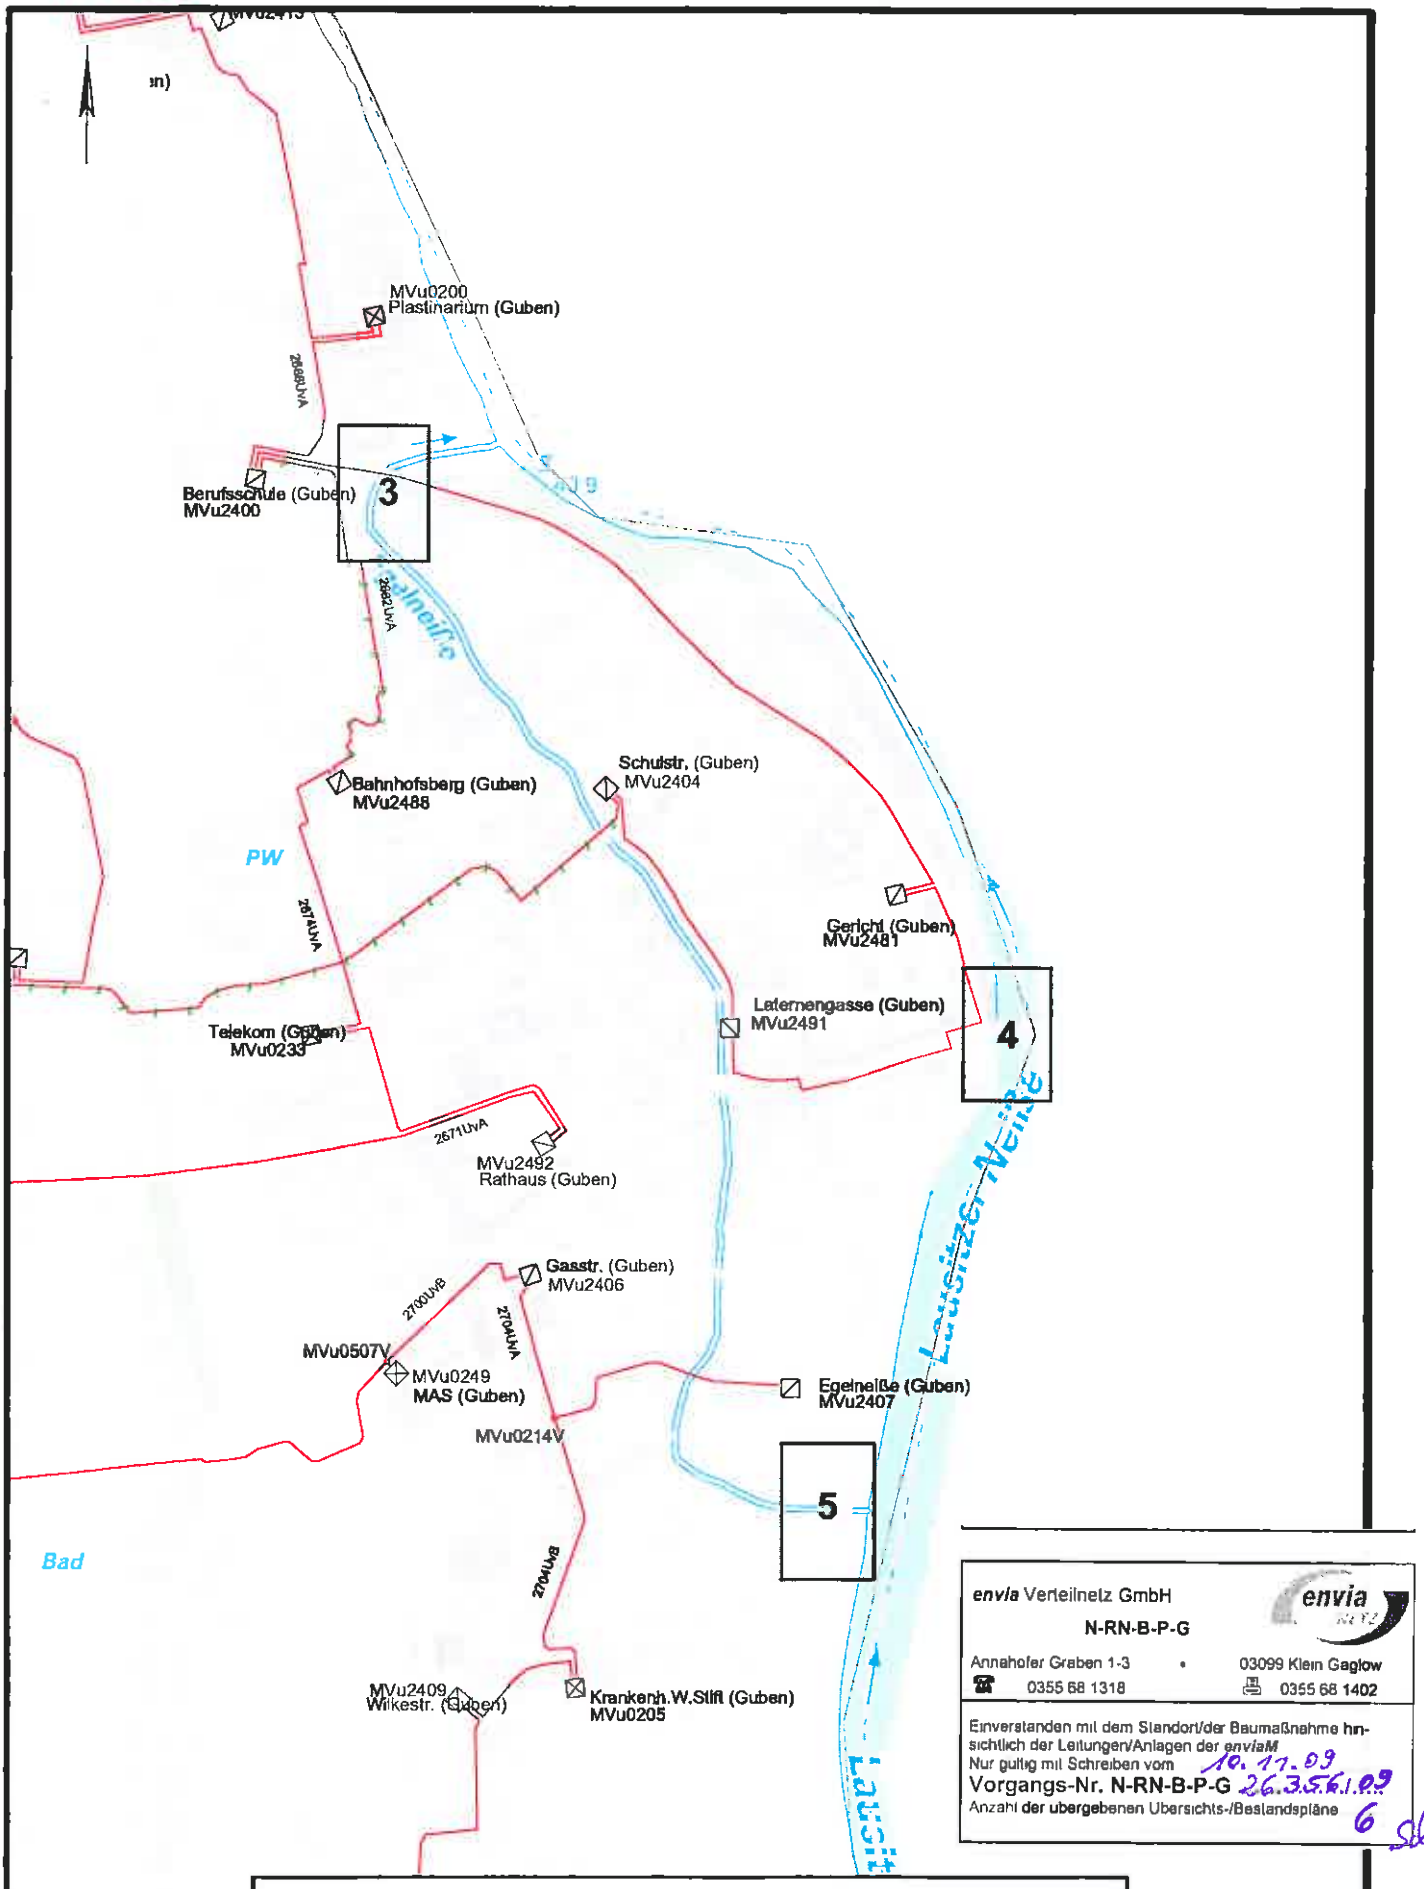


envia Verteilnetz GmbH
N-RN-B-P-G
Annahofer Graben 1-3 • 03099 Klein Gaglow
☎ 0355 68 1318 🖷 0355 68 1402

Einverstanden mit dem Standort/der Baumaßnahme hinsichtlich der Leitungen/Anlagen der *enviaM*
Nur gültig mit Schreiben vom 10.11.09
Vorgangs-Nr. N-RN-B-P-G 26.3.5.6.1.0.9
Anzahl der übergebenen Übersichts-/Bestandspläne 6 Stk.

Topografische Karte mit Genehmigung des zuständigen Landesamtes für Vermessung und Geoinformation.

Auftragsnummer: 26356/09	**Deckblatt beachten**	Maßstab: 1:7.500
Ort: Guben	Datum: 21.10.2009	Blatt: 2 von 5

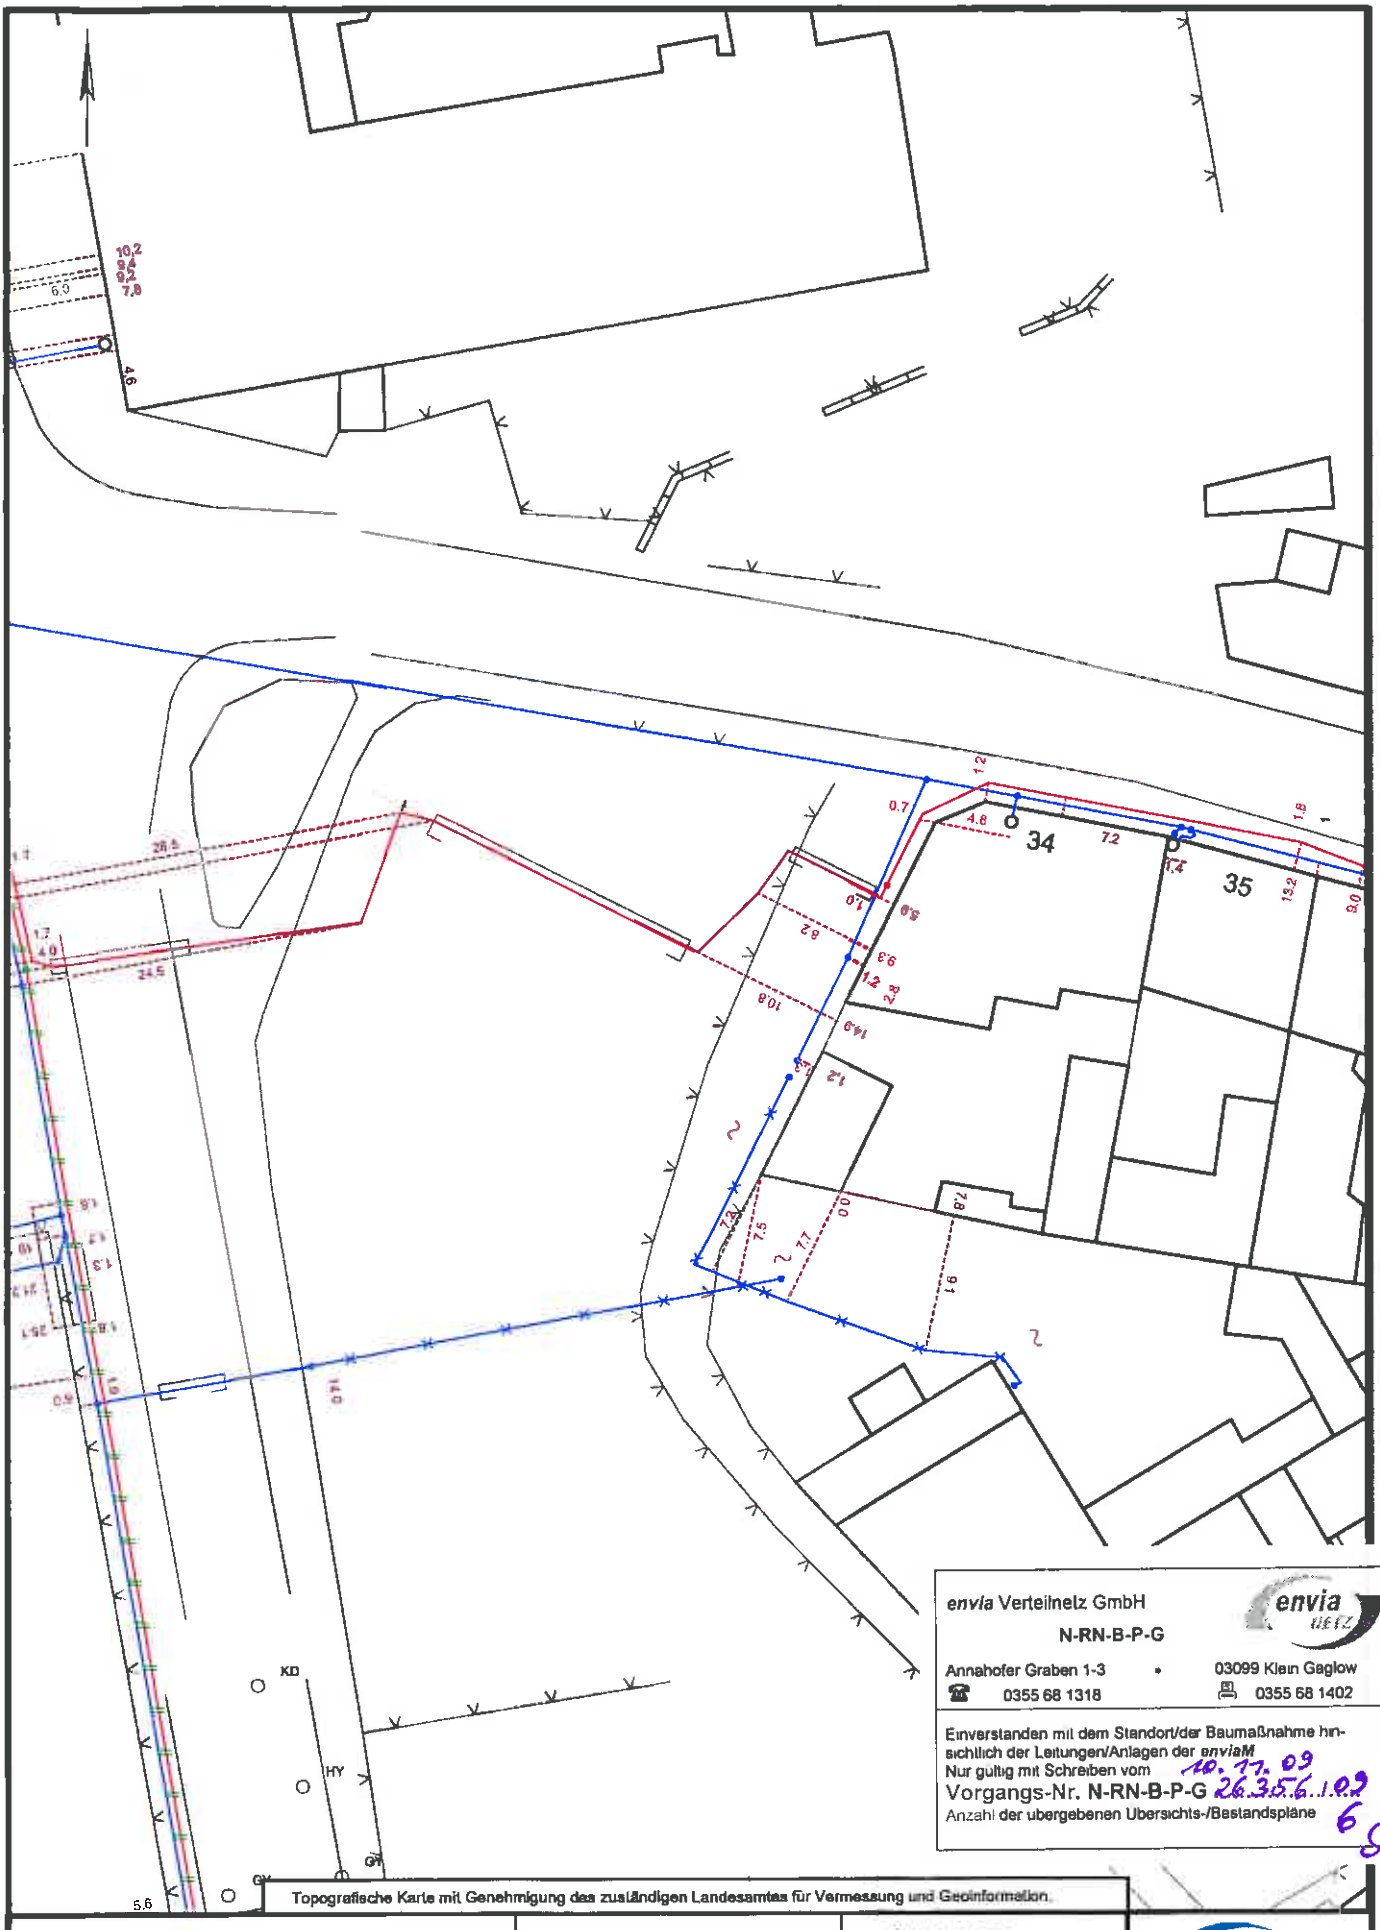

envia Verteilnetz GmbH
N-RN-B-P-G
Annahofer Graben 1-3 • 03099 Klein Gaglow
☎ 0355 68 1318 🖷 0355 68 1402

Einverstanden mit dem Standort/der Baumaßnahme hinsichtlich der Leitungen/Anlagen der *enviaM*
Nur gültig mit Schreiben vom 10.11.09
Vorgangs-Nr. N-RN-B-P-G 26356/09
Anzahl der übergebenen Übersichts-/Bestandspläne 6 Stk.

Topografische Karte mit Genehmigung des zuständigen Landesamtes für Vermessung und Geoinformation.

Auftragsnummer: 26356/09	**Deckblatt beachten**	Maßstab: 1:500
Ort: Guben	Datum: 21.10.2009	Blatt: 3 von 5