Wasser ist Leben

GWAZ

Gubener Wasser- und Abwasserzweckverband

GWAZ · Gubener Wasser- und Abwasserzweckverband · Postfach 10 01 01 · 03161 Guben

Ingenieurbüro PROKON
Beratung und Bauplanung GmbH
Herr Möller
Lieberoser Straße 46

15907 Lübben

PROKON Lübben
26. OKT. 2009
310
Posteingang

GWAZ · Kaltenborner Straße 91
(Eingang Erich-Weinert-Straße)
03172 Guben

Telefon 03561 4382-0
Fax 03561 4382-50

gwaz-guben@t-online.de
www.gwaz-guben.de

Bankverbindungen:
Volks- und Raiffeisenbank
BLZ 180 627 58 · Kto.-Nr. 15 008
Deutsche Kreditbank AG
BLZ 120 300 00 · Kto.-Nr. 642 900

Steuer-Nr. 056/149/02231
USt.-IdNr. DE 13 88 27 006

Verbandsvorsteher:
Klaus-Dieter Hübner
Geschäftsführer
Dipl.-Phys./Dipl.-Betriebsw.
Wolfram Nelk

Entsorgungsgebiet E I
Bereitschaftsdienst:
Telefon 0700 43820000

Fäkalienentsorgung:
Telefon 03561 2636

Guben, 22.10.2009

BV: Hochwasserschutz Guben Lausitzer Neiße
Fluss- km 15 + 000, Herstellung einer Fischdurchgängigkeit unterhalb der Kugelbrücke und Einlaufbauwerk Egelneiße
Fluss- km 16+680
Hier: Leitungsauskunft

Sehr geehrter Herr Möller,

für die Planung der oben genannten Maßnahme übersenden wir Ihnen Lagepläne mit eingetragenem Trink- und Abwasserleitungsbestand.
Die Bestandspläne beziehen sich auf die in der Übersichtskarte dargestellten Einzelpunkte.
Der vorhandene Anlagenbestand des GWAZ muß funktionstüchtig bleiben.
Sollten Veränderungen erforderlich sei, so informieren Sie uns bitte umgehend, damit diese dann in die Planung des GWAZ aufgenommen werden können.

An den Standorten:

- Einlaufbauwerk Egelneiße km 16 + 680,
- Absperrbauwerk Egelneiße km 15 + 330,
- Hochwasserpumpstation Egelneiße und
- Hochwasserschutzanlage Neiße


befinden sich keine A lagen in Rechtsträgerschaft des GWAZ.

Für Fragen stehen wir Ihnen gern zur Verfügung

Mit freundlichen Grüßen

Feige
Technischer Leiter

Anlagen wie oben erwähnt

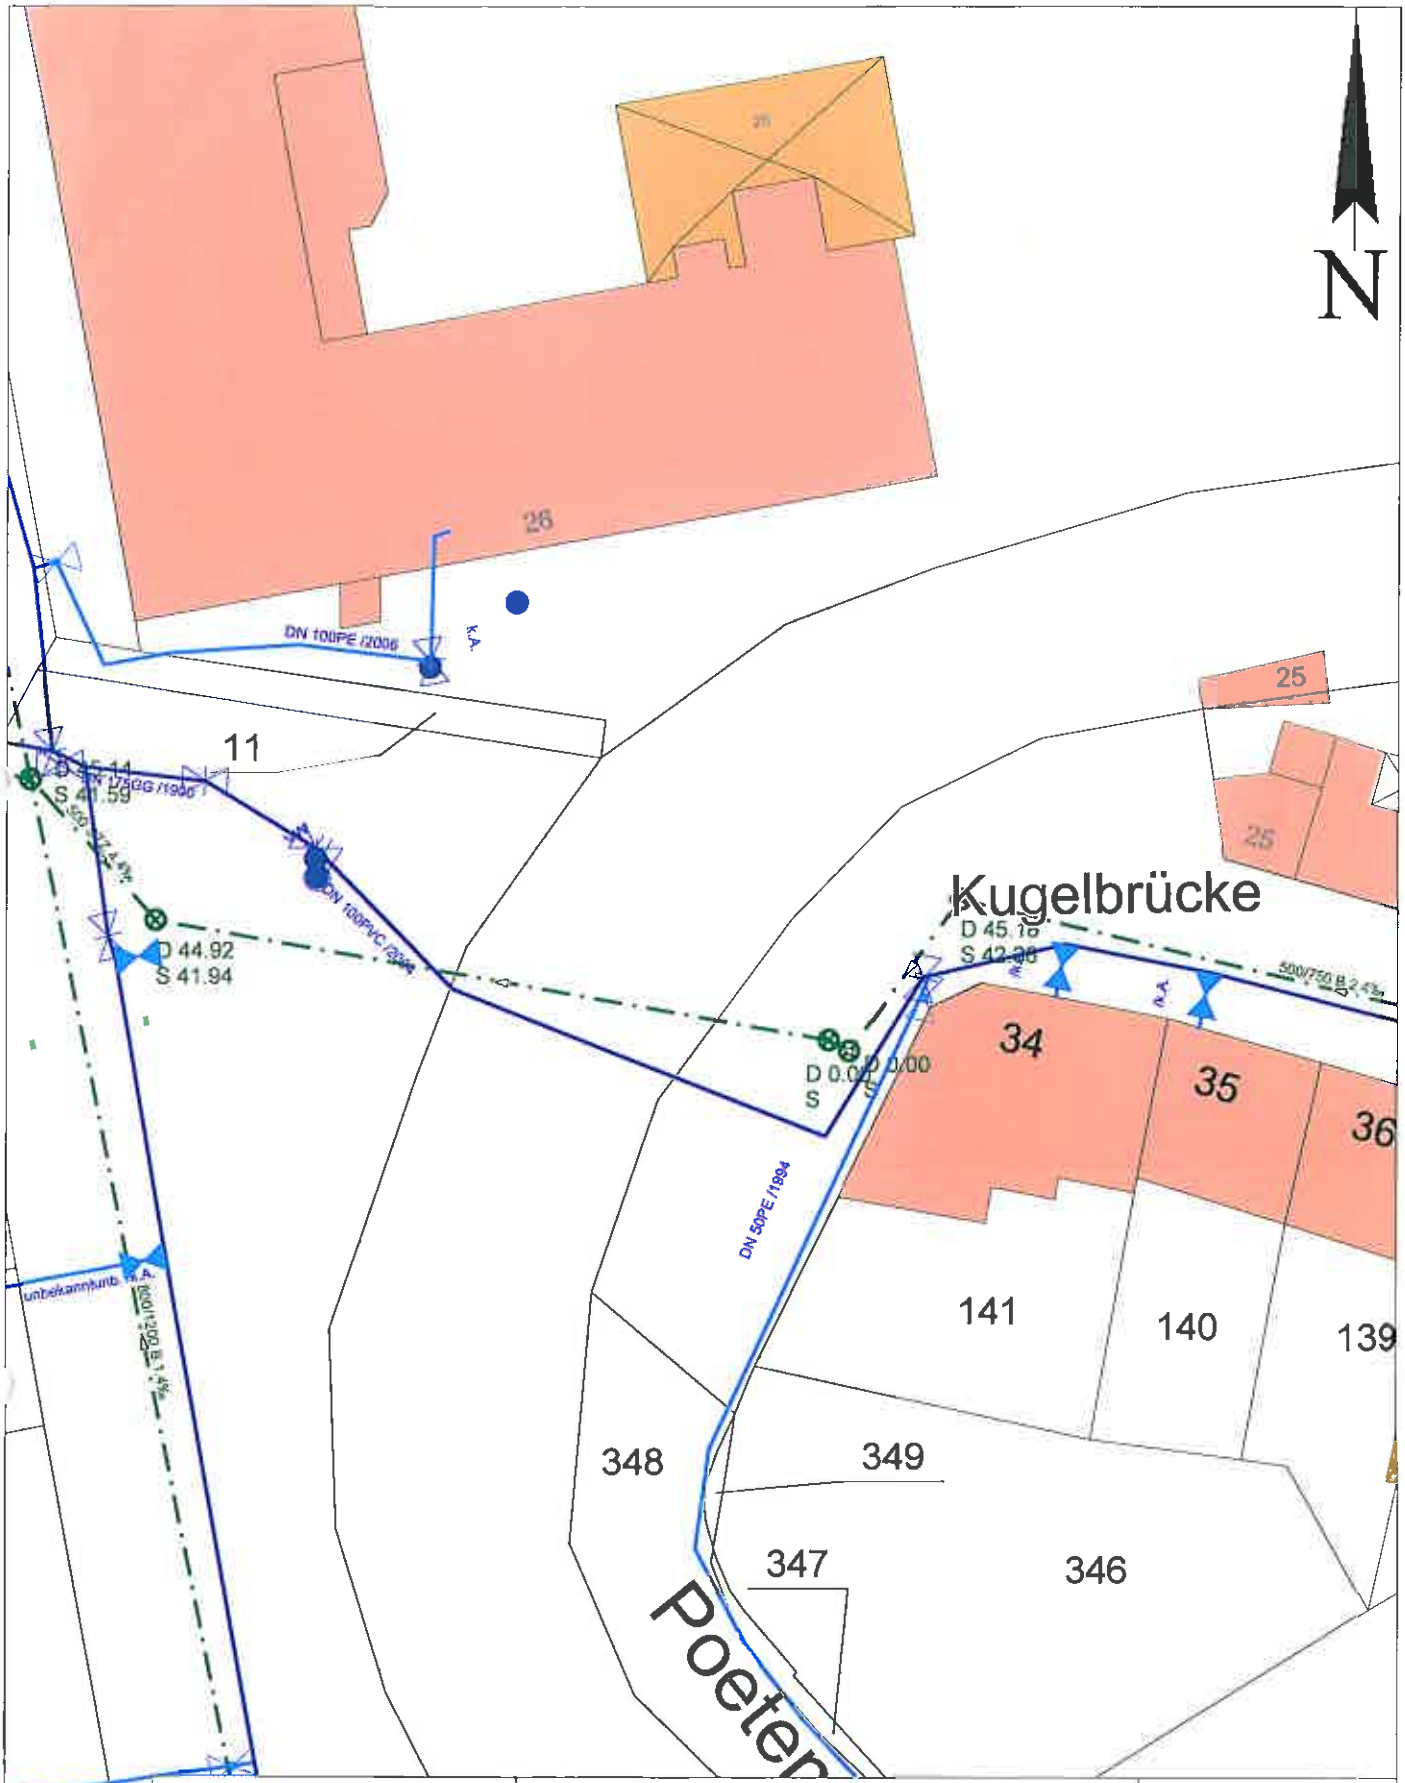

Wasser ist Leben
GWAZ
Gubener Wasser- und Abwasserzweckverband

Gubener Wasser- und Abwasserzweckverband

Kaltenborner Straße 91
03172 Guben
Telefon: (03561) 4382-0
Telefax: (03561) 4382-50

Vorhaben: Guben, Kugelbrücke

Antragsteller: Ingenieurbüro PROKON GmbH

Maßstab:
1: 500


Bestandsplan

Datum:
20.10.2009

Auskunft erteilt:
Benutzer

Blatt:
00/06

Die im Plan enthaltenen Eintragungen hinsichtlich der Leitungslage sind unverbindlich. Das vorliegende Kartenmaterial ist nur für Übersichtszwecke zu nutzen. Die Vervielfältigung und Weitergabe an Dritte ist nicht gestattet

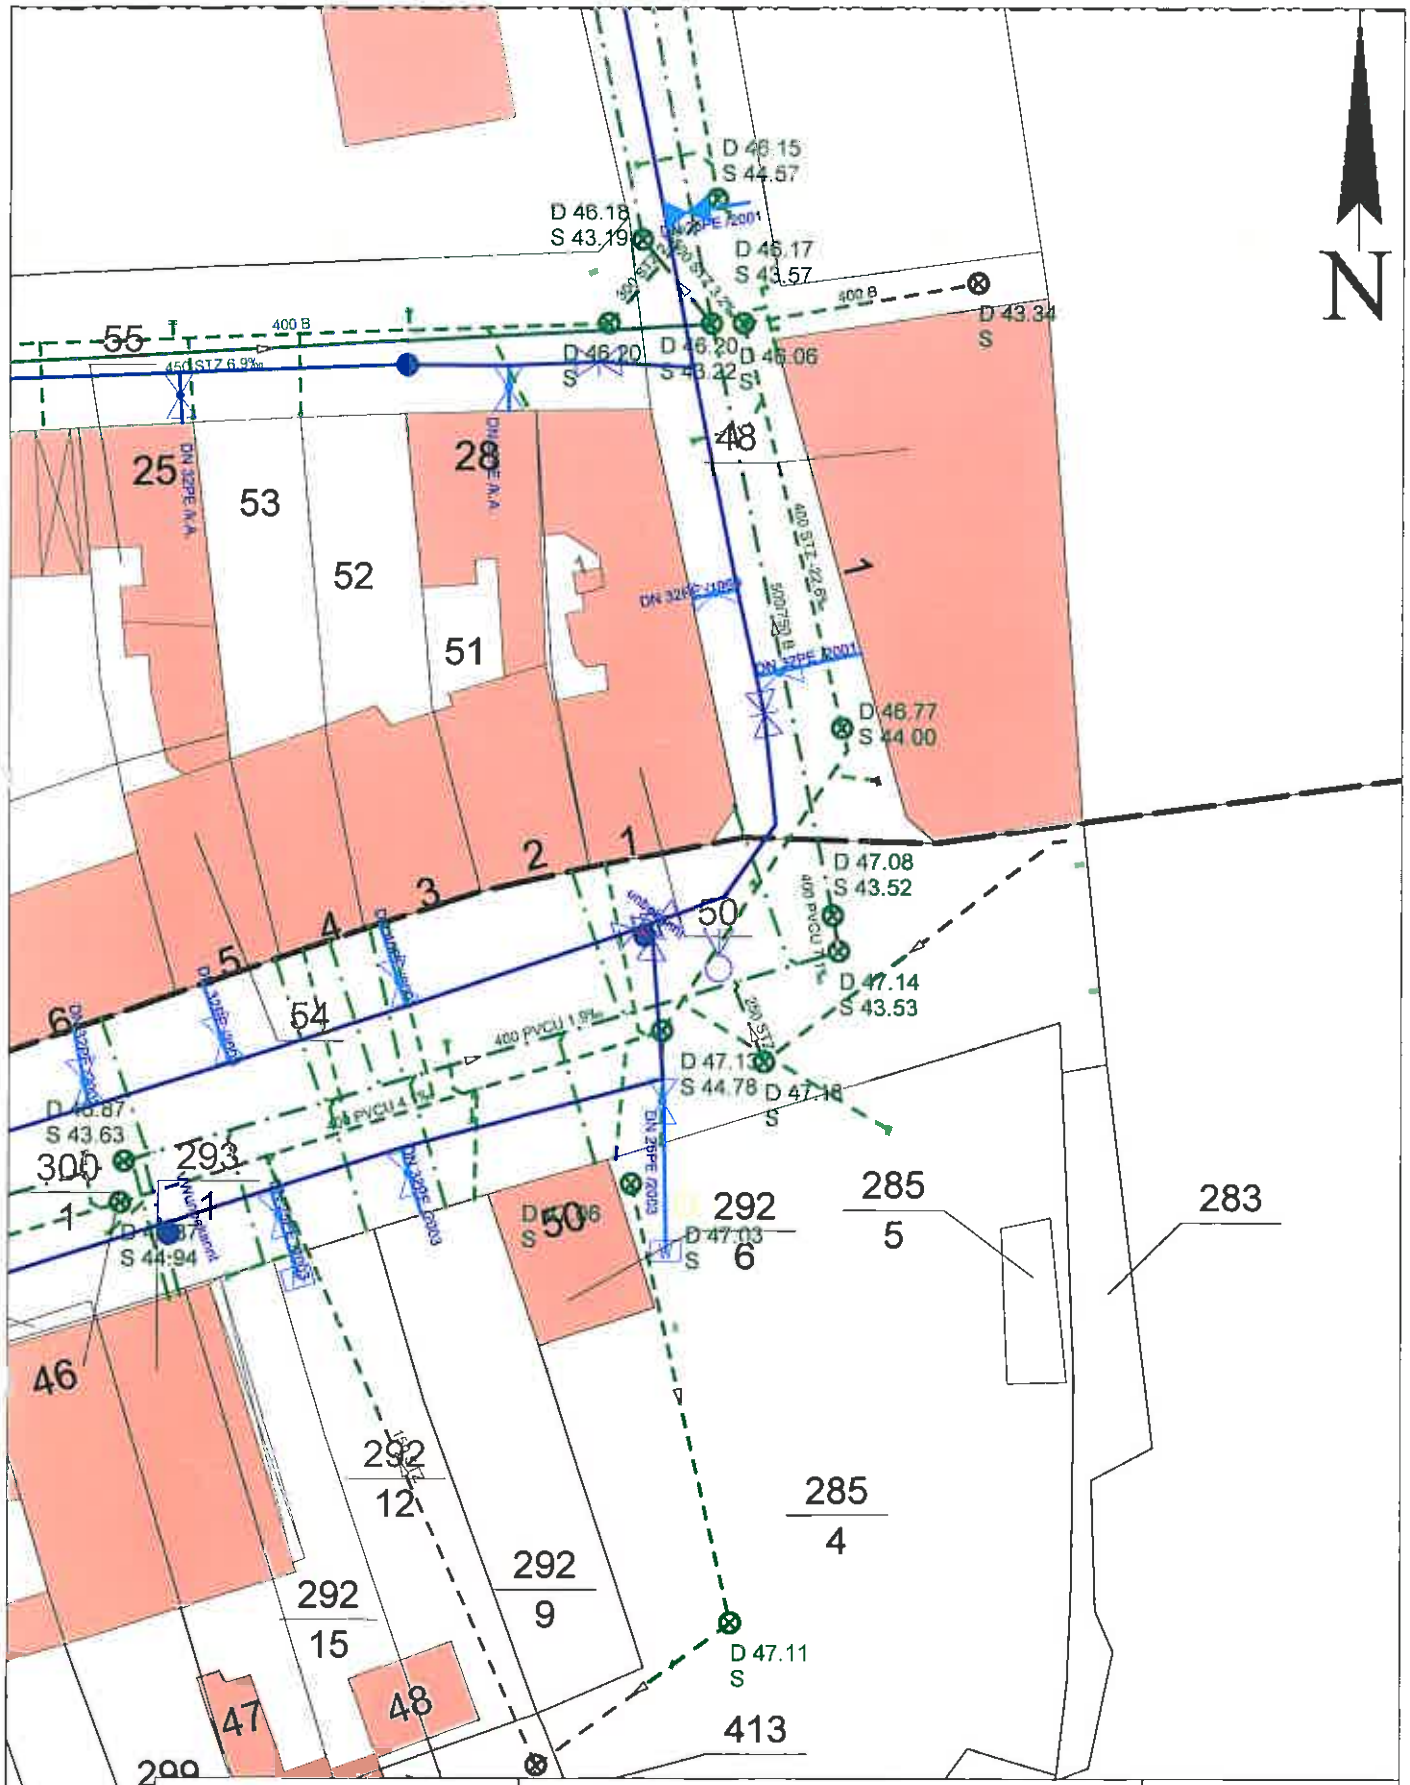

Wasser ist Leben
GWAZ
Gubener Wasser- und Abwasserzweckverband

Gubener Wasser- und Abwasserzweckverband

Kaltenborner Straße 91
03172 Guben
Telefon: (03561) 4382-0
Telefax: (03561) 4382-50

Vorhaben: Guben, Neißewehr

Antragsteller: Ingenieurbüro PROKON GmbH

Maßstab:
1: 500

Bestandsplan

Datum:
20.10.2009

Auskunft erteilt:
Benutzer

Blatt:
00/06

Die im Plan enthaltenen Eintragungen hinsichtlich der Leitungslage sind unverbindlich. Das vorliegende Kartenmaterial ist nur für Übersichtszwecke zu nutzen. Die Vervielfältigung und Weitergabe an Dritte ist nicht gestattet